


敦賀都市計画事業敦賀駅西地区土地区画整理事業 画地出来形確認測量原図

縮尺 1 : 500

BN0.4

全10葉の3

平成二十九年三月

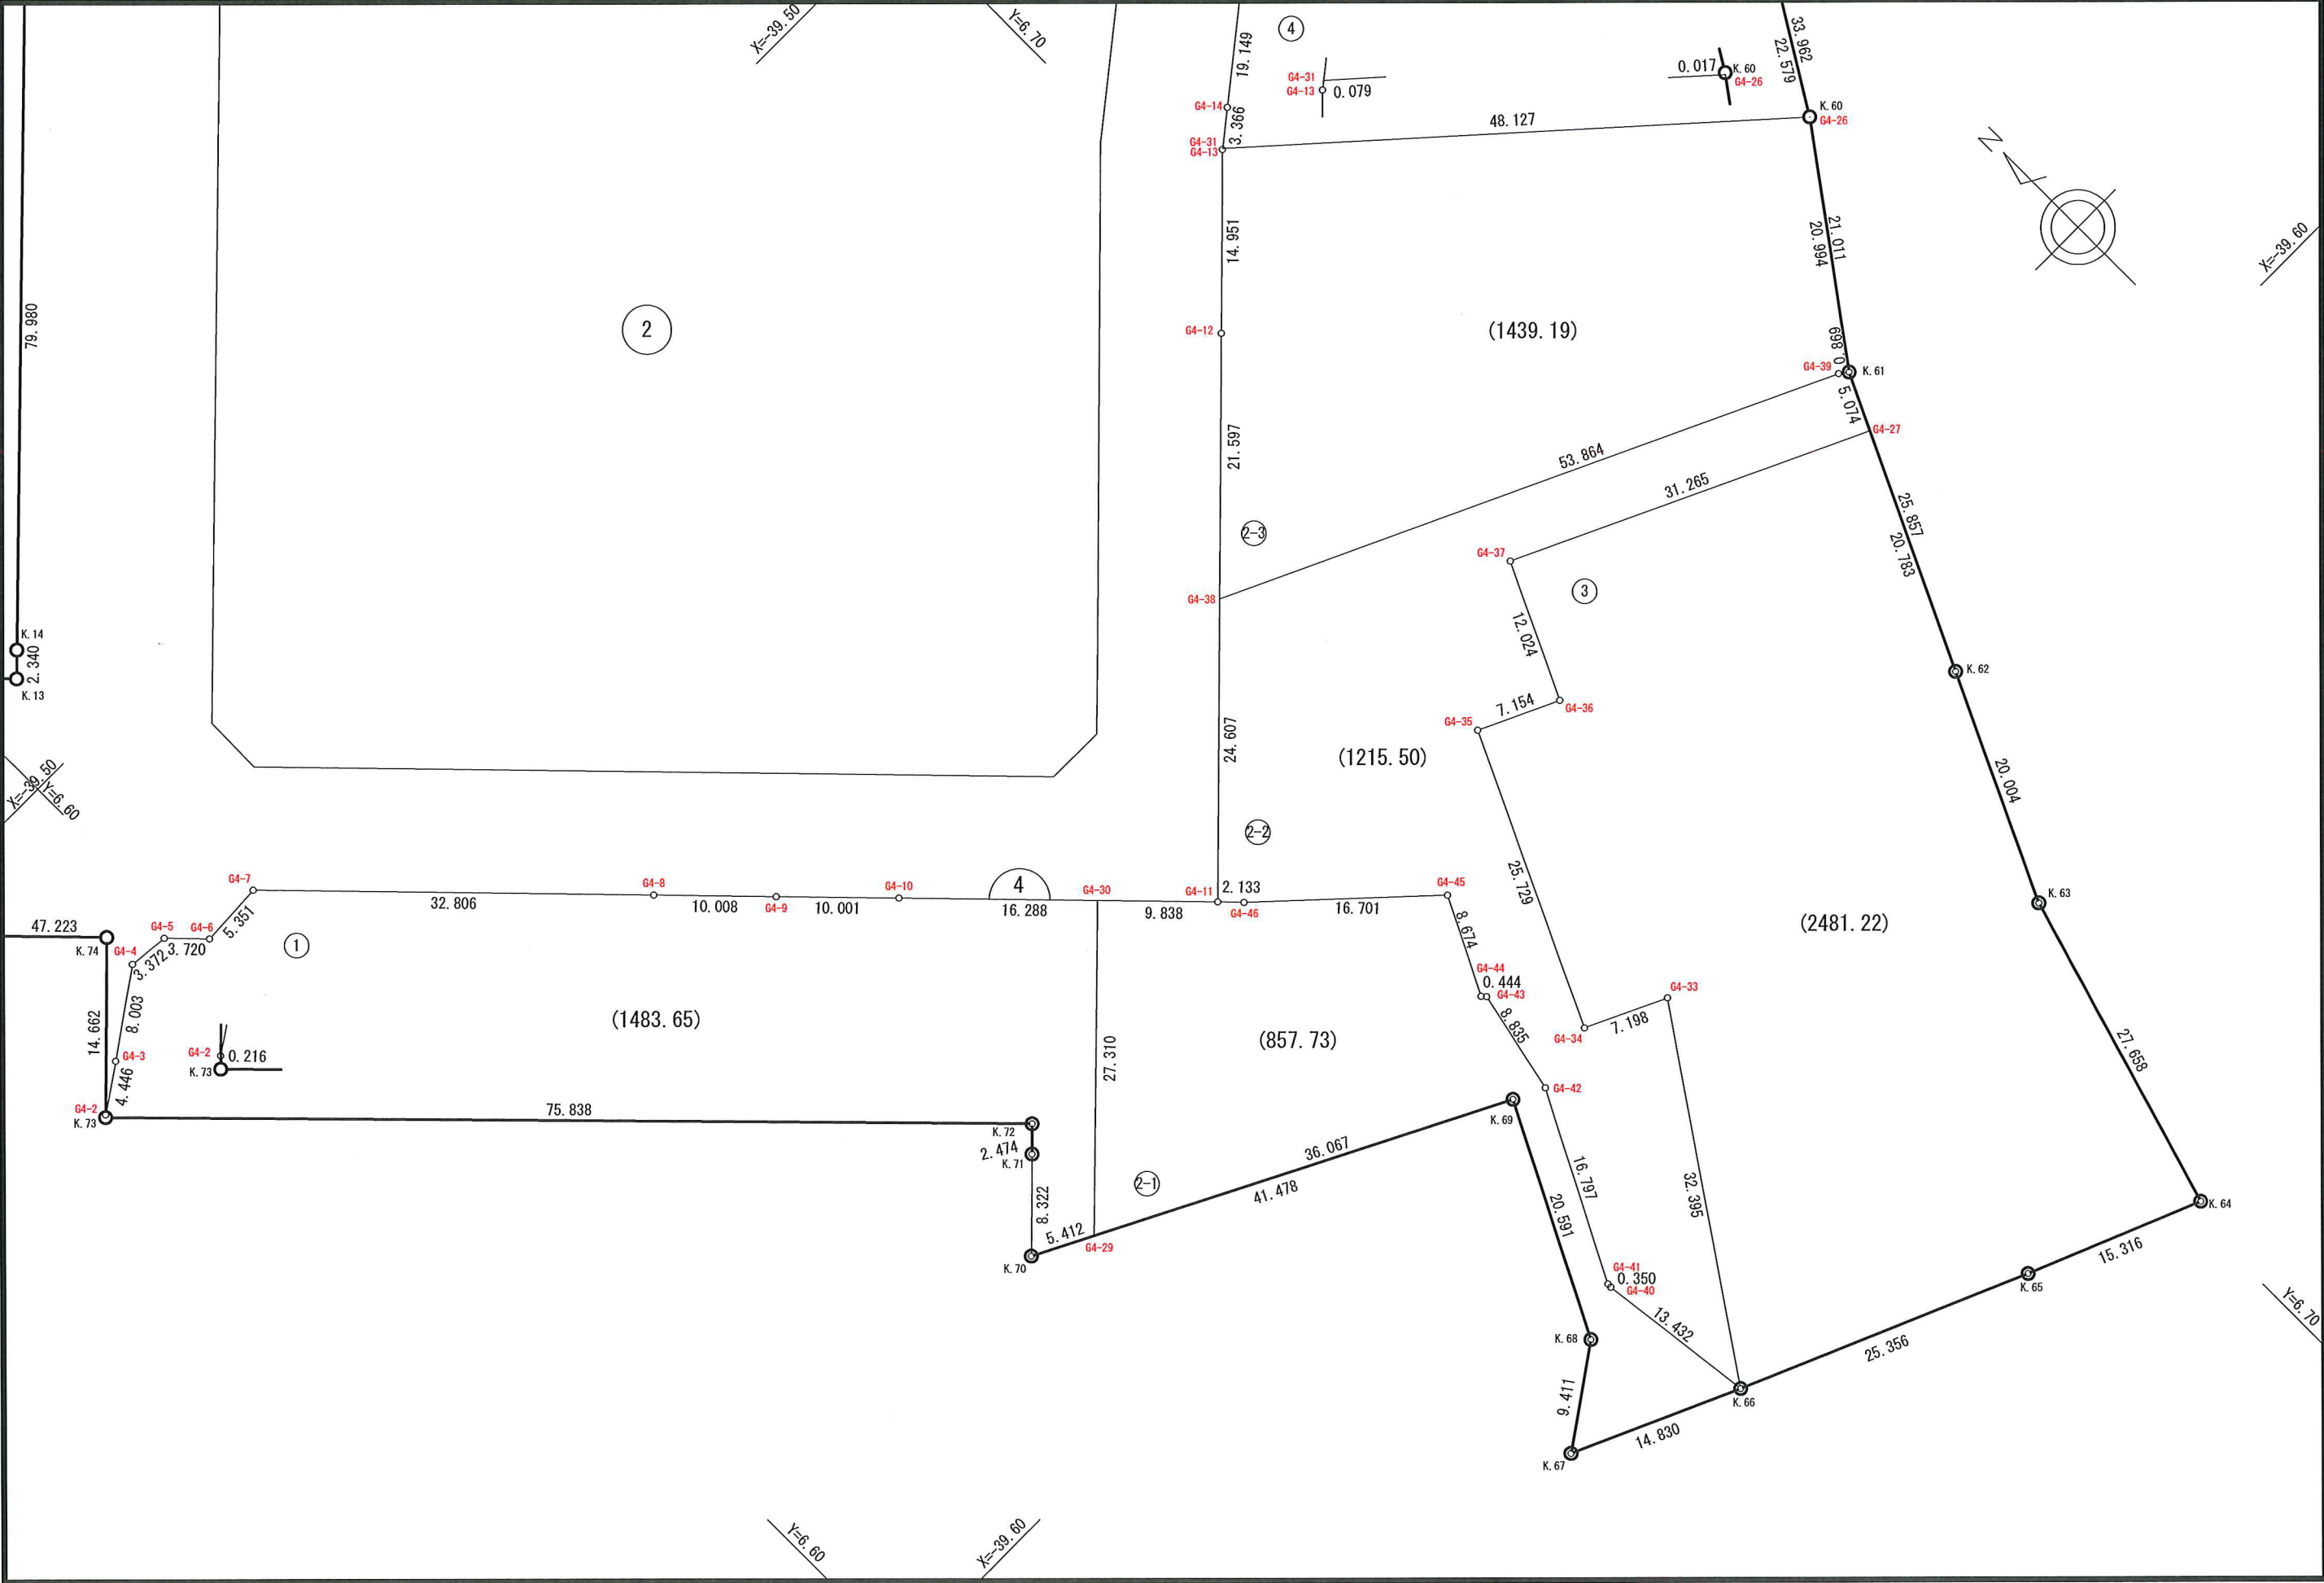

敦賀市


敦賀都市計画事業敦賀駅西地区土地区画整理事業 画地出来形確認測量原図

縮尺 1 : 500

BN0.4

全10葉の4

平成二十九年三月

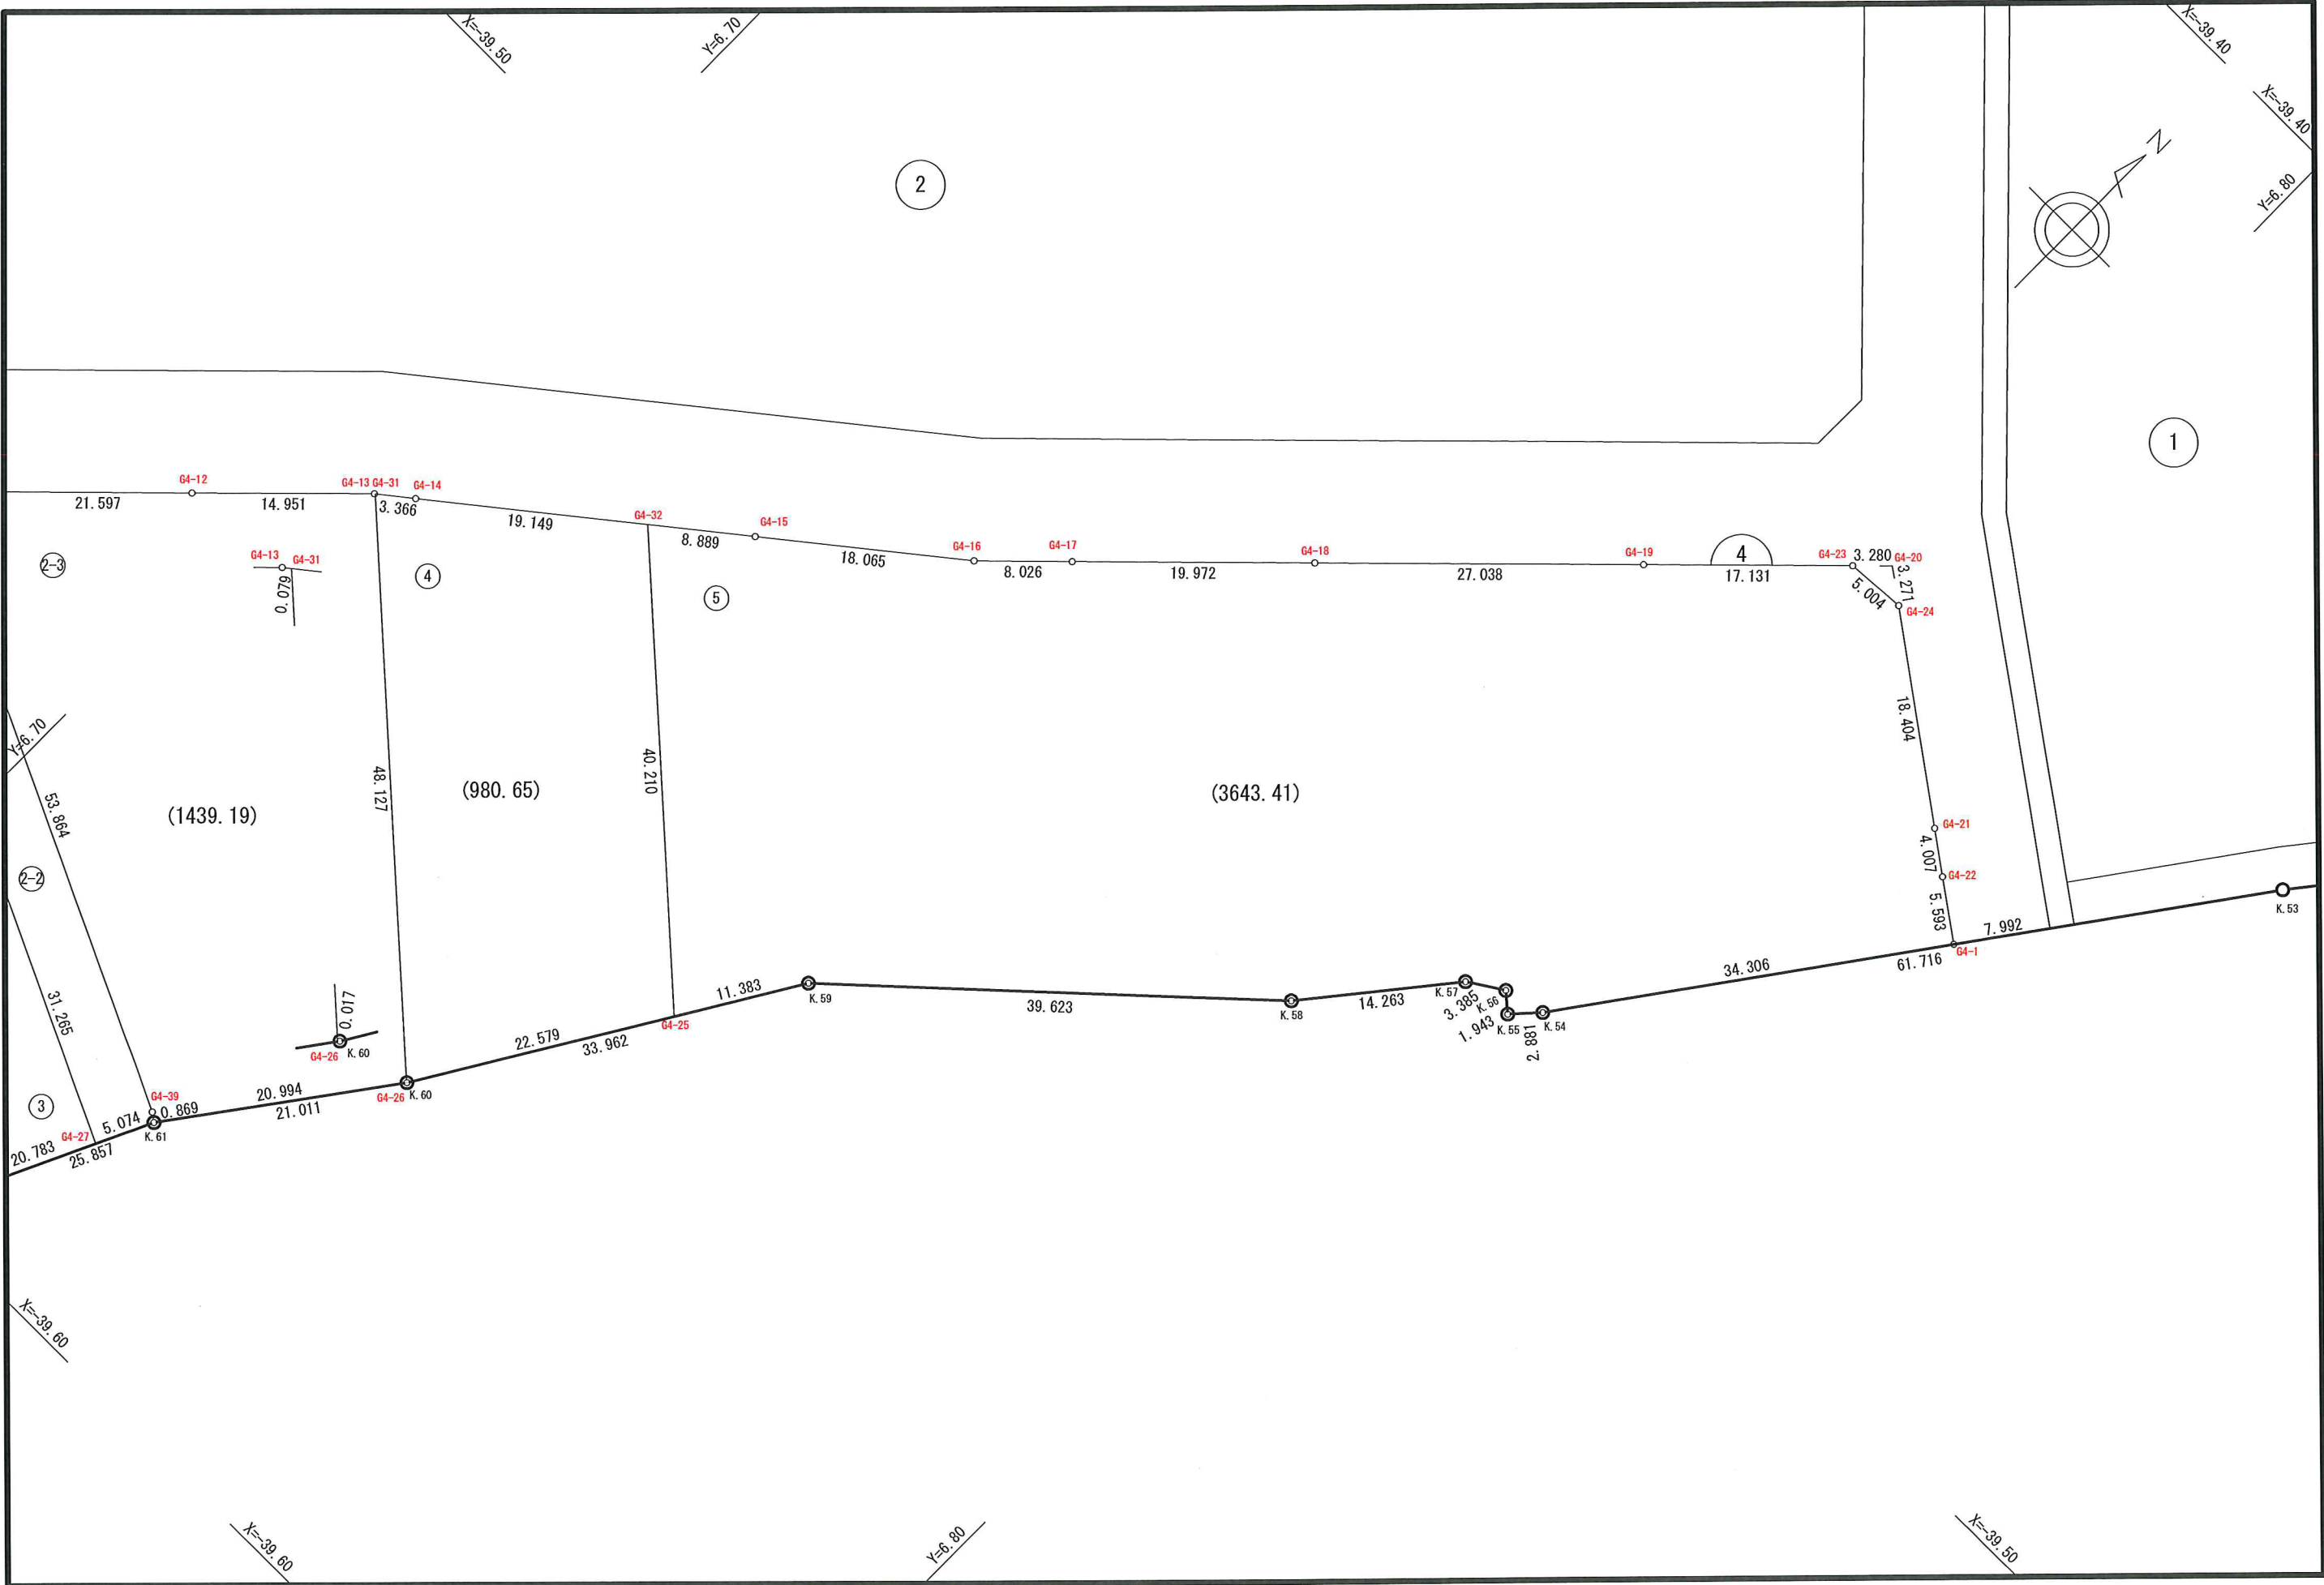

敦
賀
市