


古田刈地区画地出来形確認測量原図

縮尺 1 : 500

全 11 葉の 7

平成十三年九月

株式会社エコー技術コンサルタント

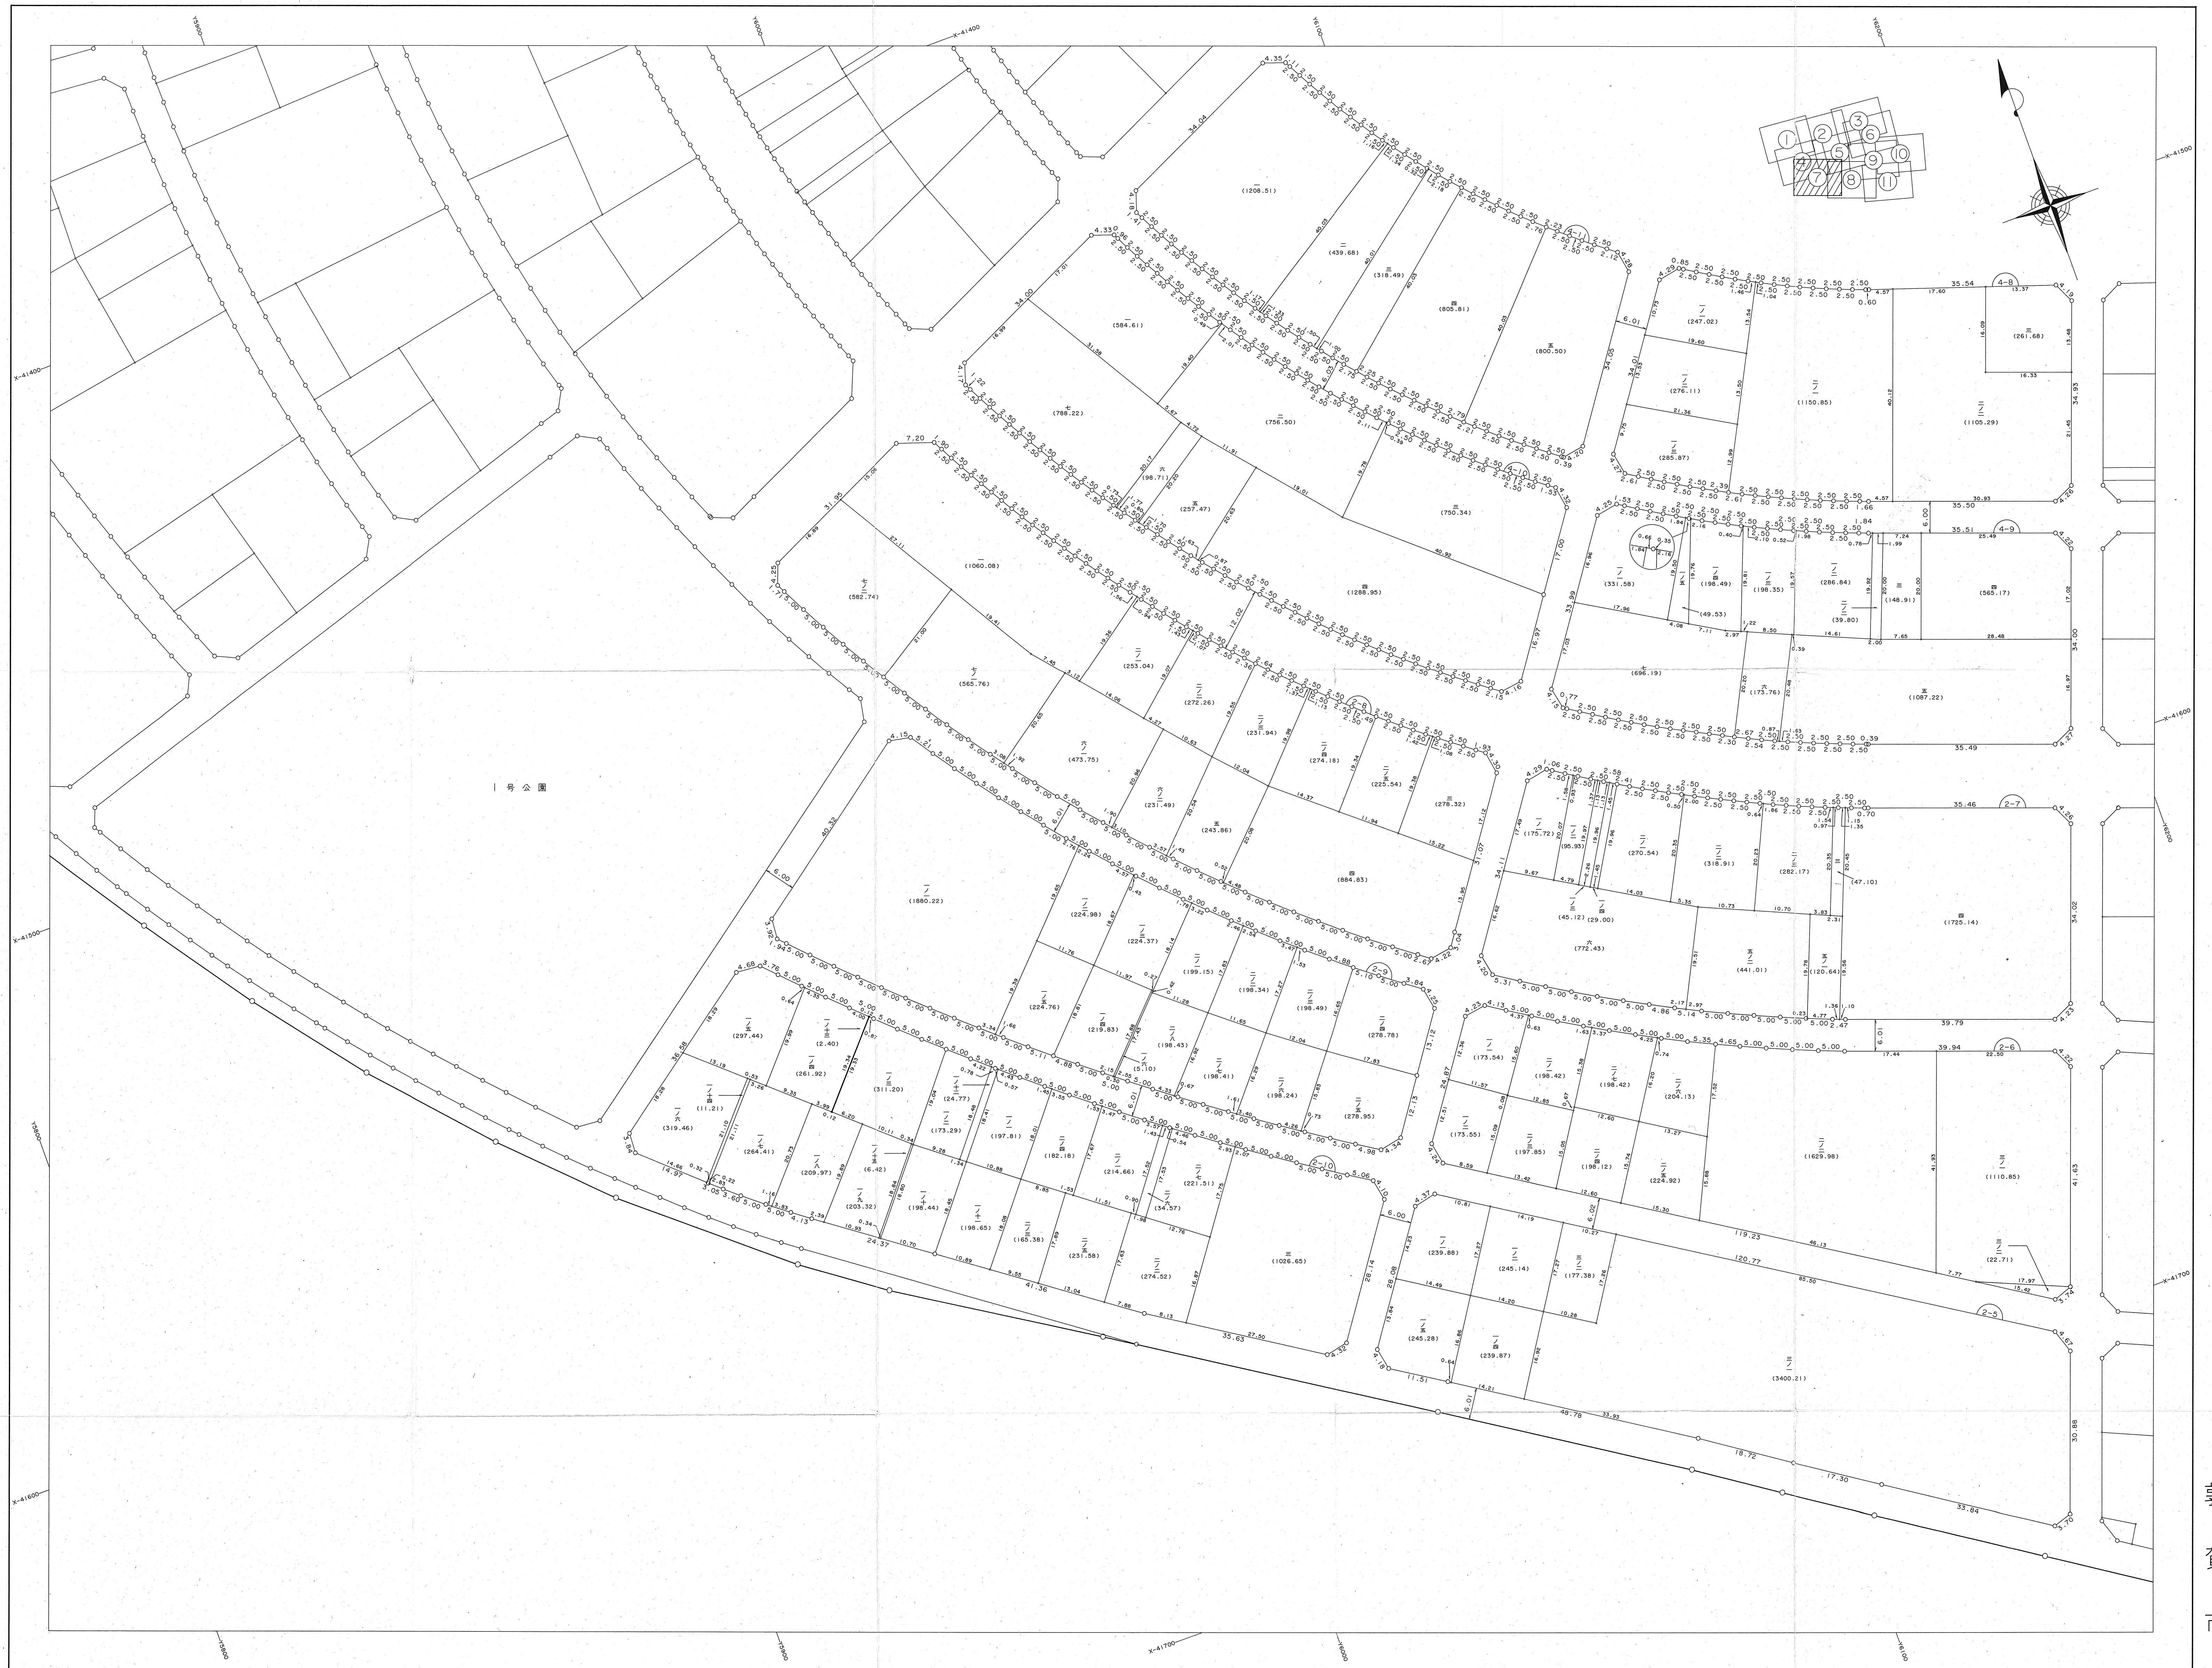

敦賀市