


給水装置工事設計図・竣工図

A 一般, B 止水栓止, C 宅地造成, D 集合住宅

|    |  |    |  |      |  |    |  |    |  |
|----|--|----|--|------|--|----|--|----|--|
| 課長 |  | 主幹 |  | 課長補佐 |  | 係長 |  | 係員 |  |
|----|--|----|--|------|--|----|--|----|--|

平 面 図

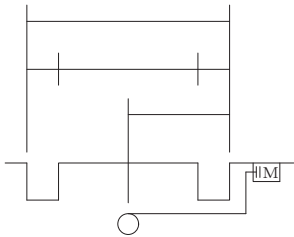

配水管管種       $\phi$       mm



立 面 図

|                     |  |                     |             |               |        |      |     |
|---------------------|--|---------------------|-------------|---------------|--------|------|-----|
| 指定給水装置<br>工 事 事 業 者 |  | 工事申込者住所<br>氏 名      |             | 年 度 番 号       | 令和     | 年度 第 | 号   |
|                     |  |                     |             | 工事申込年月日       | 令和     | 年    | 月 日 |
| 主任技術者               |  | 使 用 者 住所<br>氏 名     |             | 竣 功 検 査 日     | 令和     | 年    | 月 日 |
| 代 理 人 住所<br>氏 名     |  |                     |             | 給水装置所在地       |        |      |     |
|                     |  | 給水工事年月日<br>( 止水栓止 ) | 年    月    日 | メ   ー   タ   ー | $\phi$ | mm   | 番号  |

A

B

C


D

行政区分 ( A 地区 )

給水装置工事設計図・竣工図


A 一般, B 止水栓止, C 宅地造成, D アパート

|    |    |      |    |    |
|----|----|------|----|----|
| 課長 | 主幹 | 課長補佐 | 係長 | 係員 |
|----|----|------|----|----|

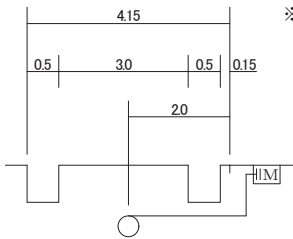


配水管管種 VPφ100mm

道路幅員6.0m以下

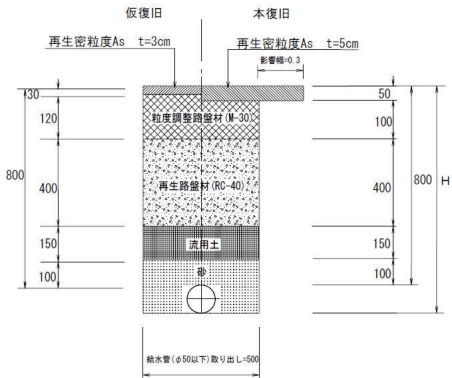


平面図 S=1:200

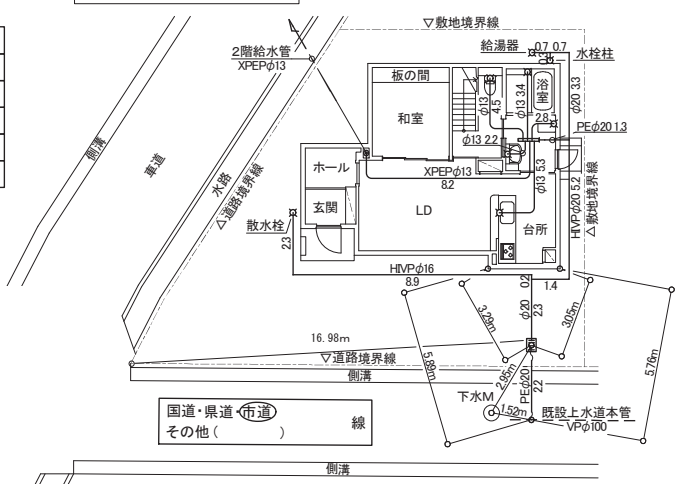

立面図

| 規格       | 使用器具         | 数量    |
|----------|--------------|-------|
| Φ100×Φ20 | 分岐サドル VP用    | 1ヶ    |
| Φ20×500L | フレキシブル継手     | 2ヶ    |
| Φ20      | PE 分止水栓用     | 1ヶ    |
| Φ20      | ポリ管          | 2.2 m |
| Φ20      | PE 60°ベンド    | 1ヶ    |
| Φ20      | 逆ホ止水栓        | 1ヶ    |
| (大)      | メーターBOX FRP製 | 1ヶ    |
|          | ロケーティングワイヤー  | 3.2 m |

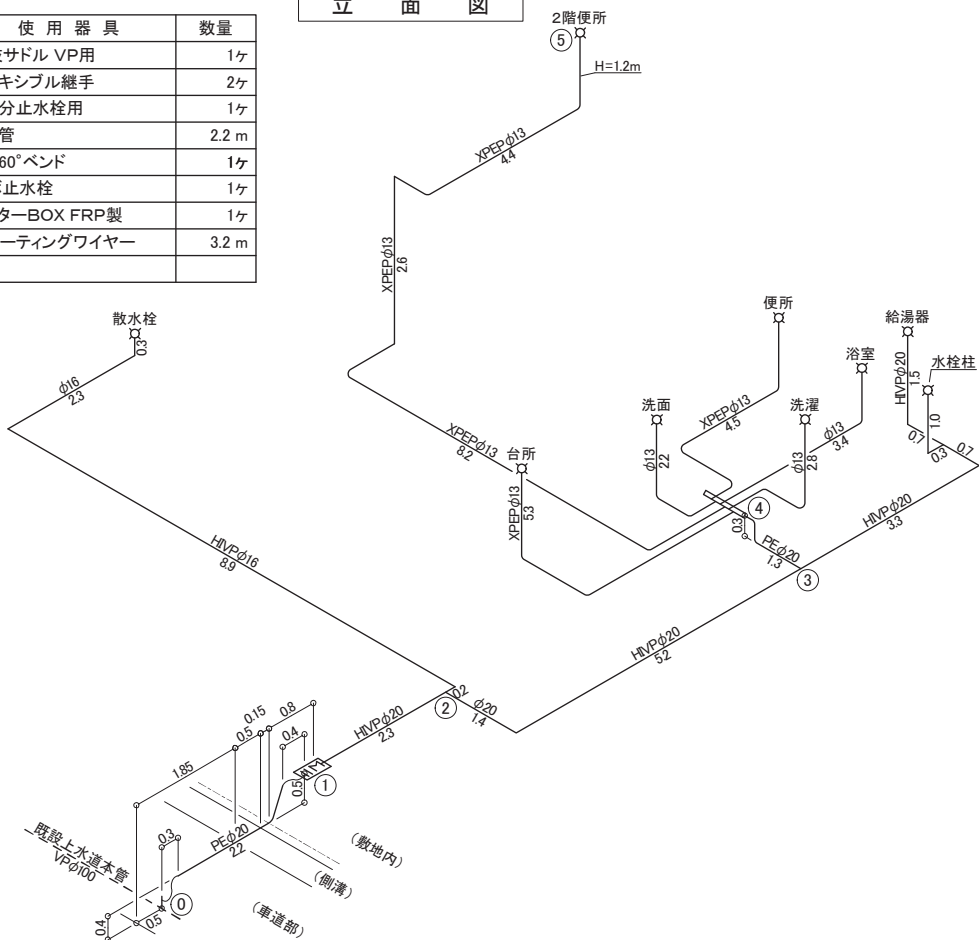

|                 |       |                   |              |                 |                |                |
|-----------------|-------|-------------------|--------------|-----------------|----------------|----------------|
| 指定給水装置<br>工事事業者 | 敦賀設備  | 工事申込者住所<br>氏名     | 敦賀市<br>敦賀 太郎 | 年度番号<br>工事申込年月日 | 令和<br>年 月 日    | 年度第 号<br>年 月 日 |
| 主任技術者           | 敦賀 太郎 | 使用者住所<br>氏名       | 敦賀市<br>敦賀 太郎 | 竣工検査日           | 令和<br>年 月 日    |                |
| 代理人住所<br>氏名     |       | 給水工事年月日<br>(止水栓止) | 年 月 日        | 給水装置所在地<br>メーター | 敦賀市<br>φ 20 mm | 番号             |



(A) B C D

行政区分 (B地区)


給水装置工事設計図・竣工図

A 一般, B 止水栓止, C 宅地造成, Dアパート

|    |    |      |    |    |
|----|----|------|----|----|
| 課長 | 主幹 | 課長補佐 | 係長 | 係員 |
|----|----|------|----|----|

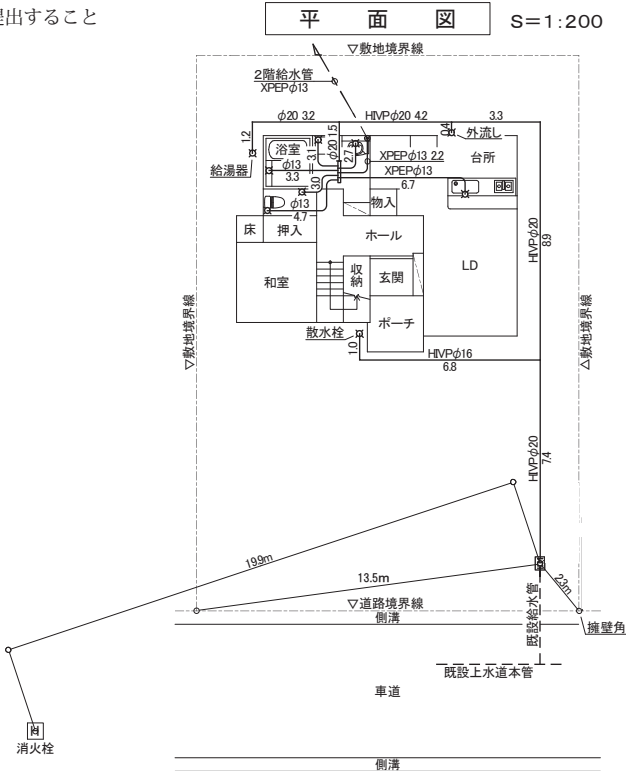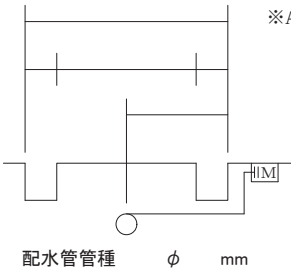

立面図

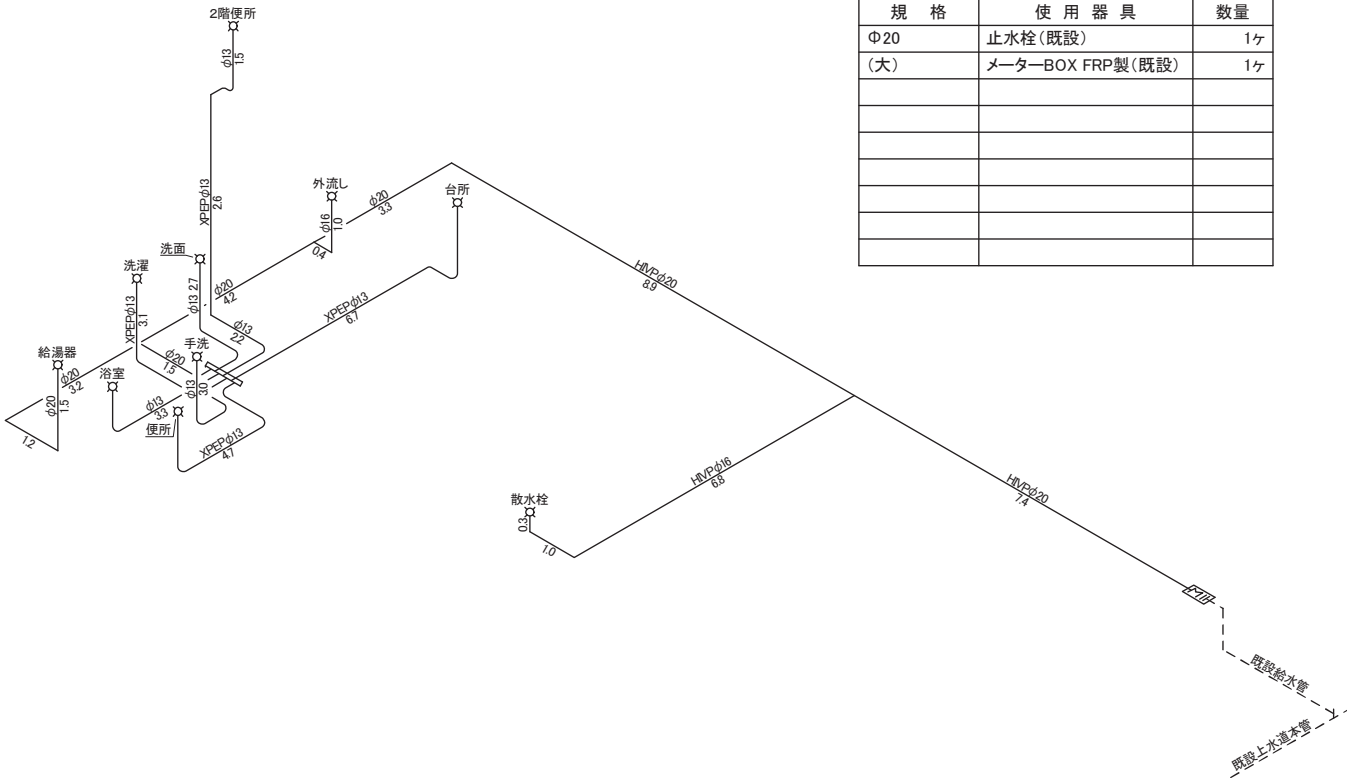

| 規格  | 使用器具             | 数量 |
|-----|------------------|----|
| Φ20 | 止水栓(既設)          | 1ヶ |
| (大) | メーターBOX FRP製(既設) | 1ヶ |
|     |                  |    |
|     |                  |    |
|                 |       |                   |              |                 |             |                |
|-----------------|-------|-------------------|--------------|-----------------|-------------|----------------|
| 指定給水装置<br>工事事業者 | 敦賀設備  | 工事申込者住所<br>氏名     | 敦賀市<br>敦賀 太郎 | 年度番号<br>工事申込年月日 | 令和<br>年 月 日 | 年度第 号<br>年 月 日 |
| 主任技術者           | 敦賀 太郎 | 使用者住所<br>氏名       | 敦賀市<br>敦賀 太郎 | 竣工検査日           | 令和<br>年 月 日 |                |
| 代理人住所<br>氏名     |       | 給水工事年月日<br>(止水栓止) | 年 月 日        | メーター            | φ 20 mm     | 番号             |