敦賀都市計画事業敦賀駅西地区土地区画整理事業 画地出来形確認測量原図

縮尺 1：500　BNO.7　全10葉の7
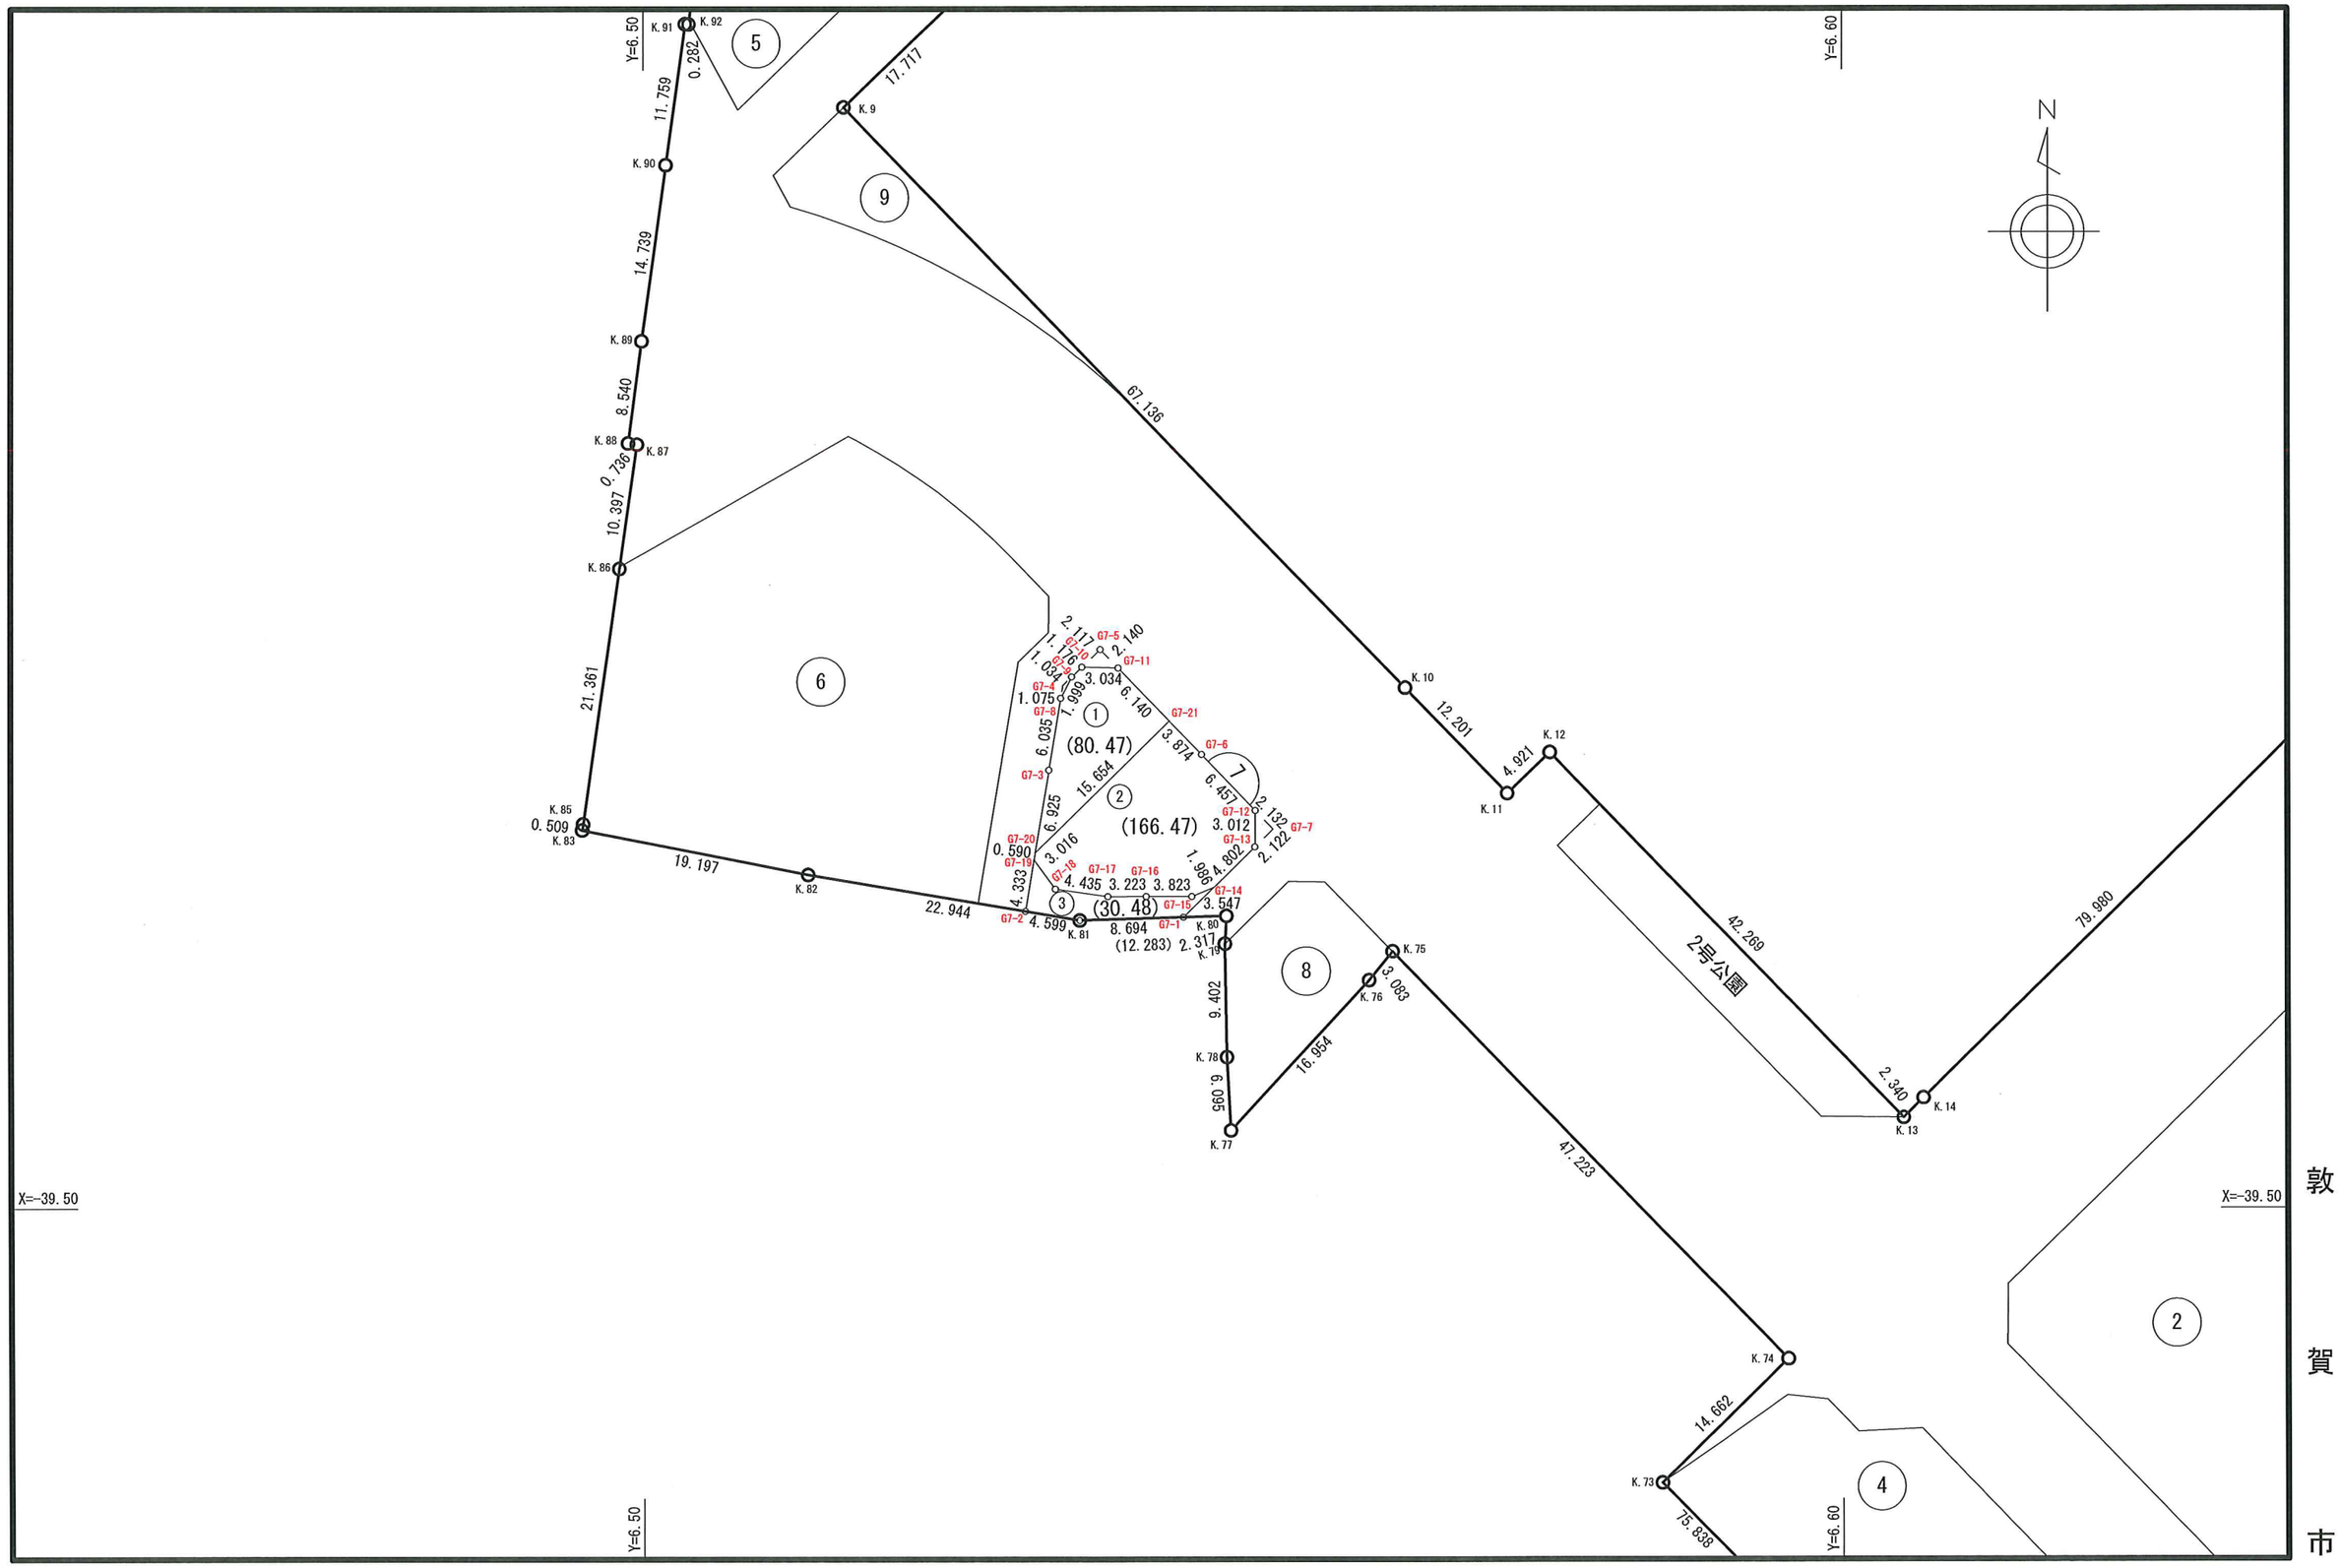
平成二十九年三月