木崎地区画地出来形確認測量原図　縮尺＝1：500　全3葉の3

昭和62年10月

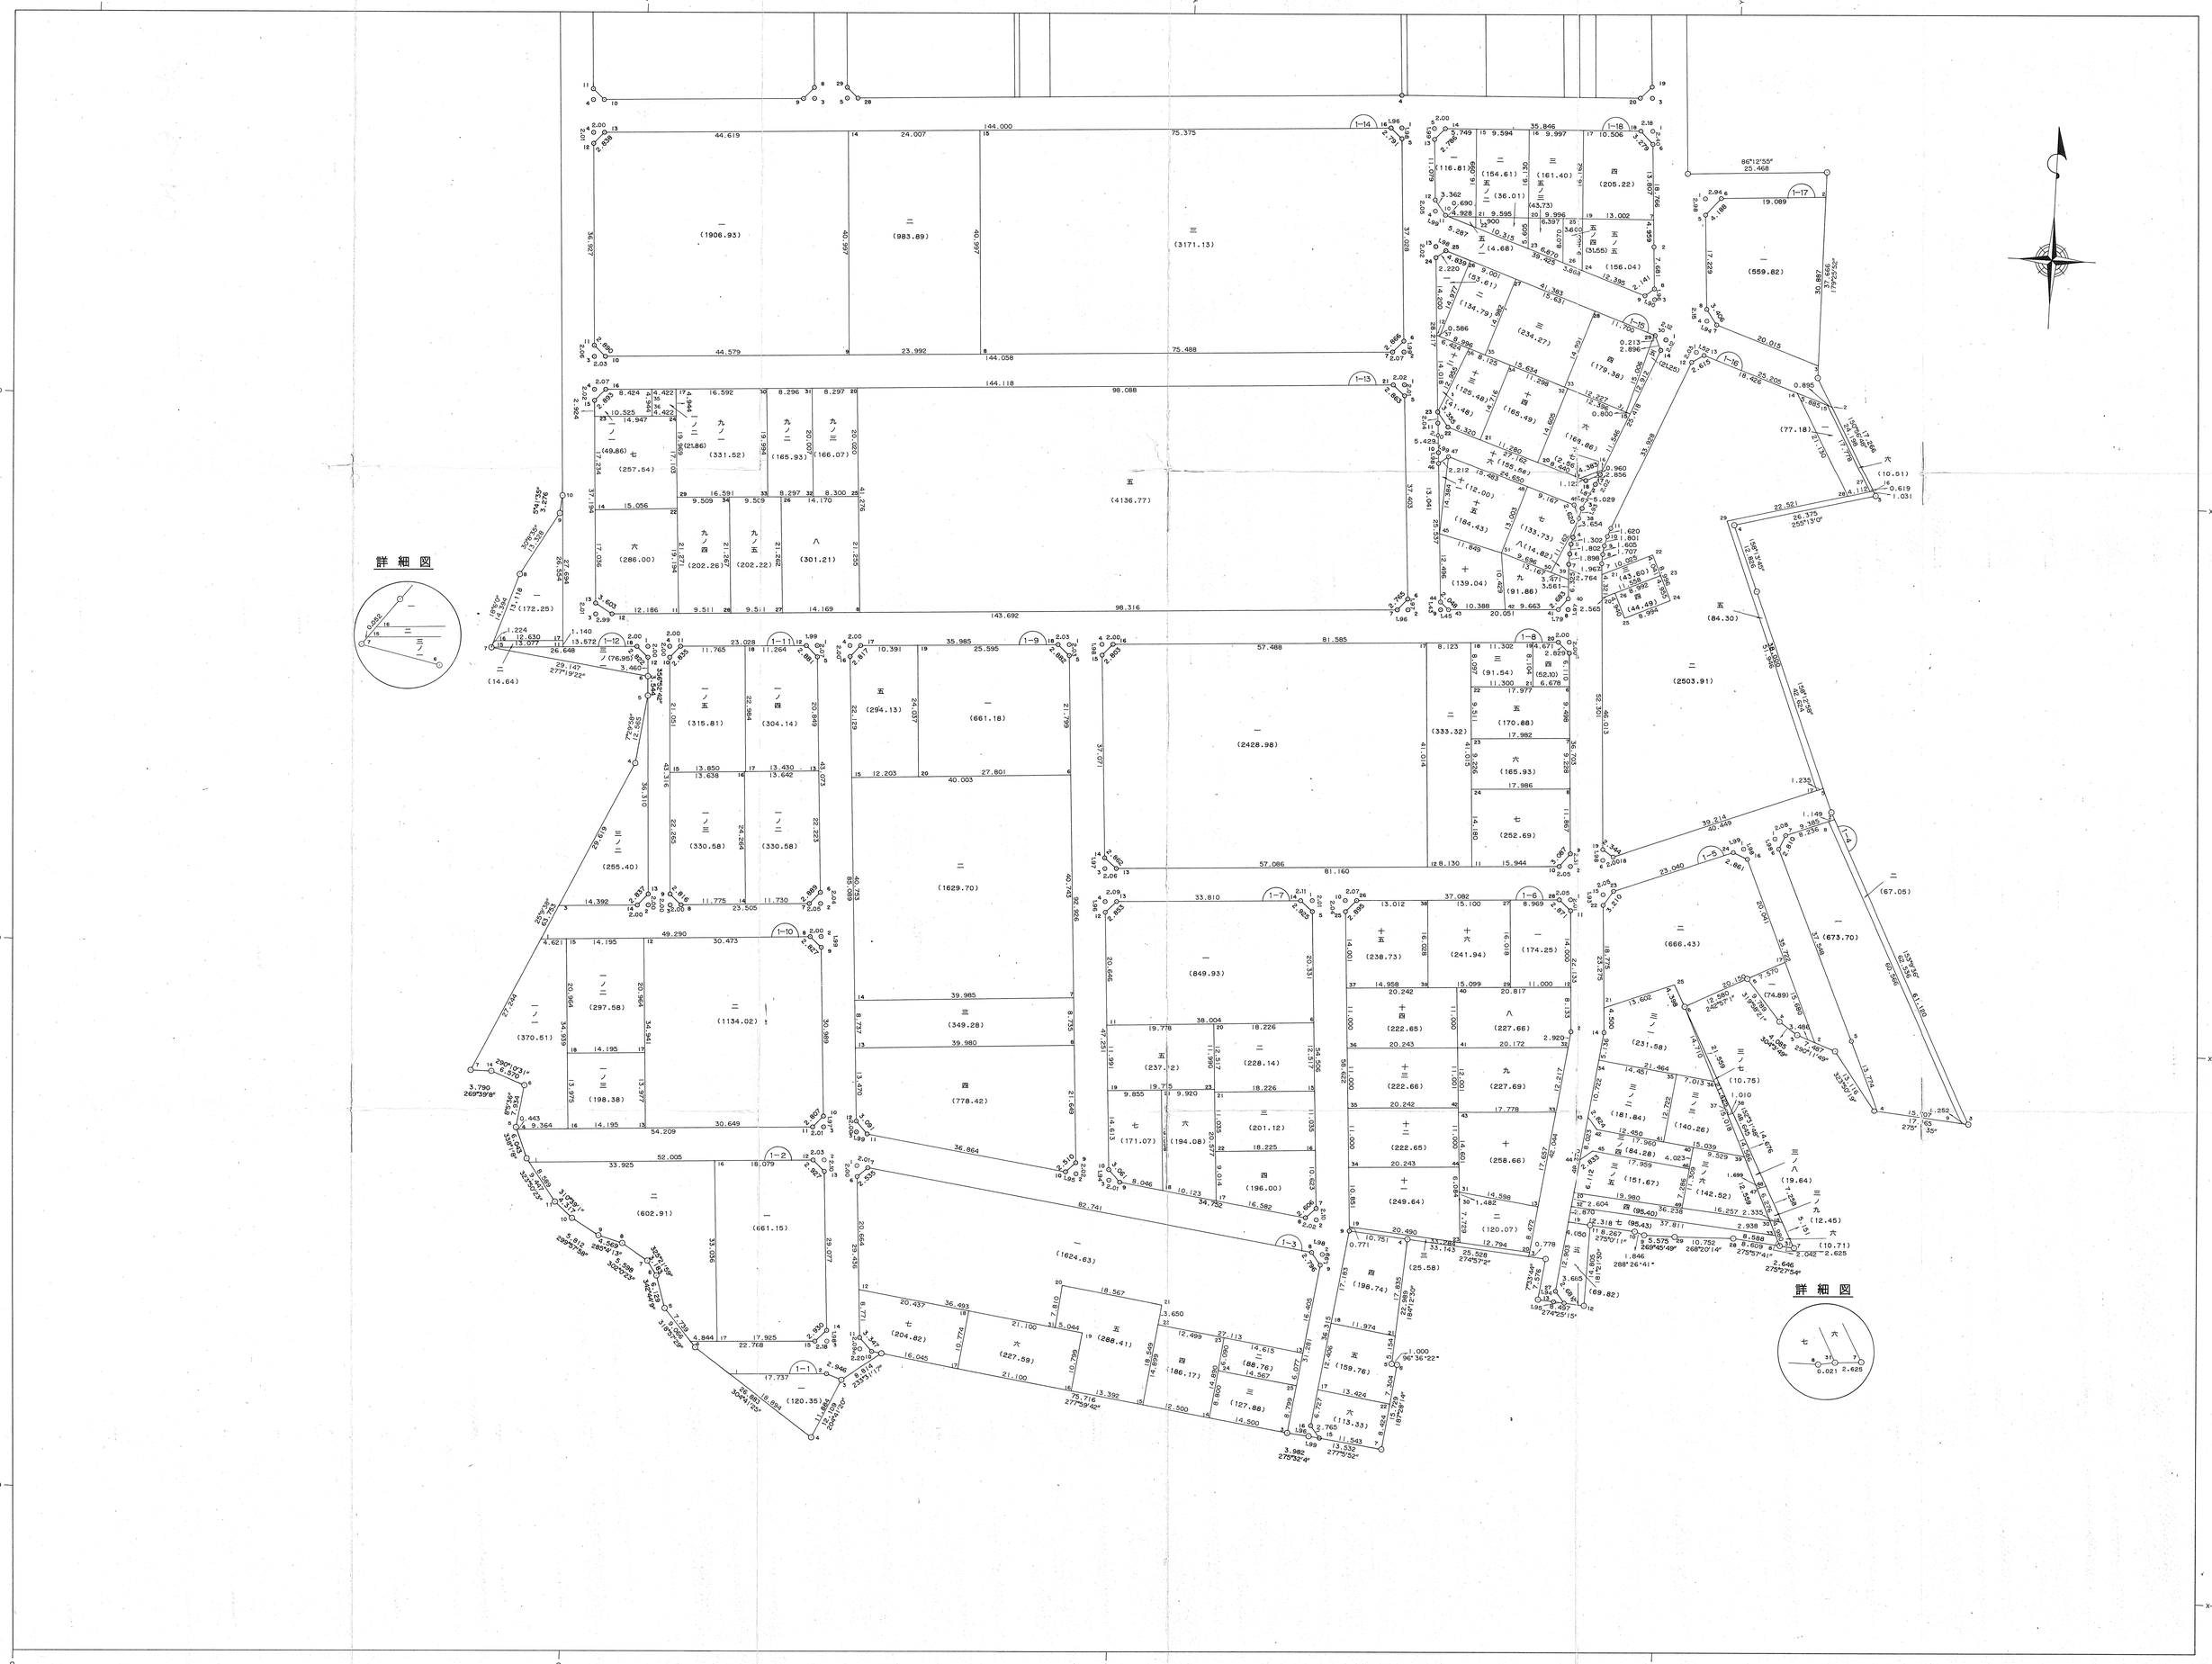

株式会社エイコー技術コンサルタント

敦賀市